別紙1 平面図

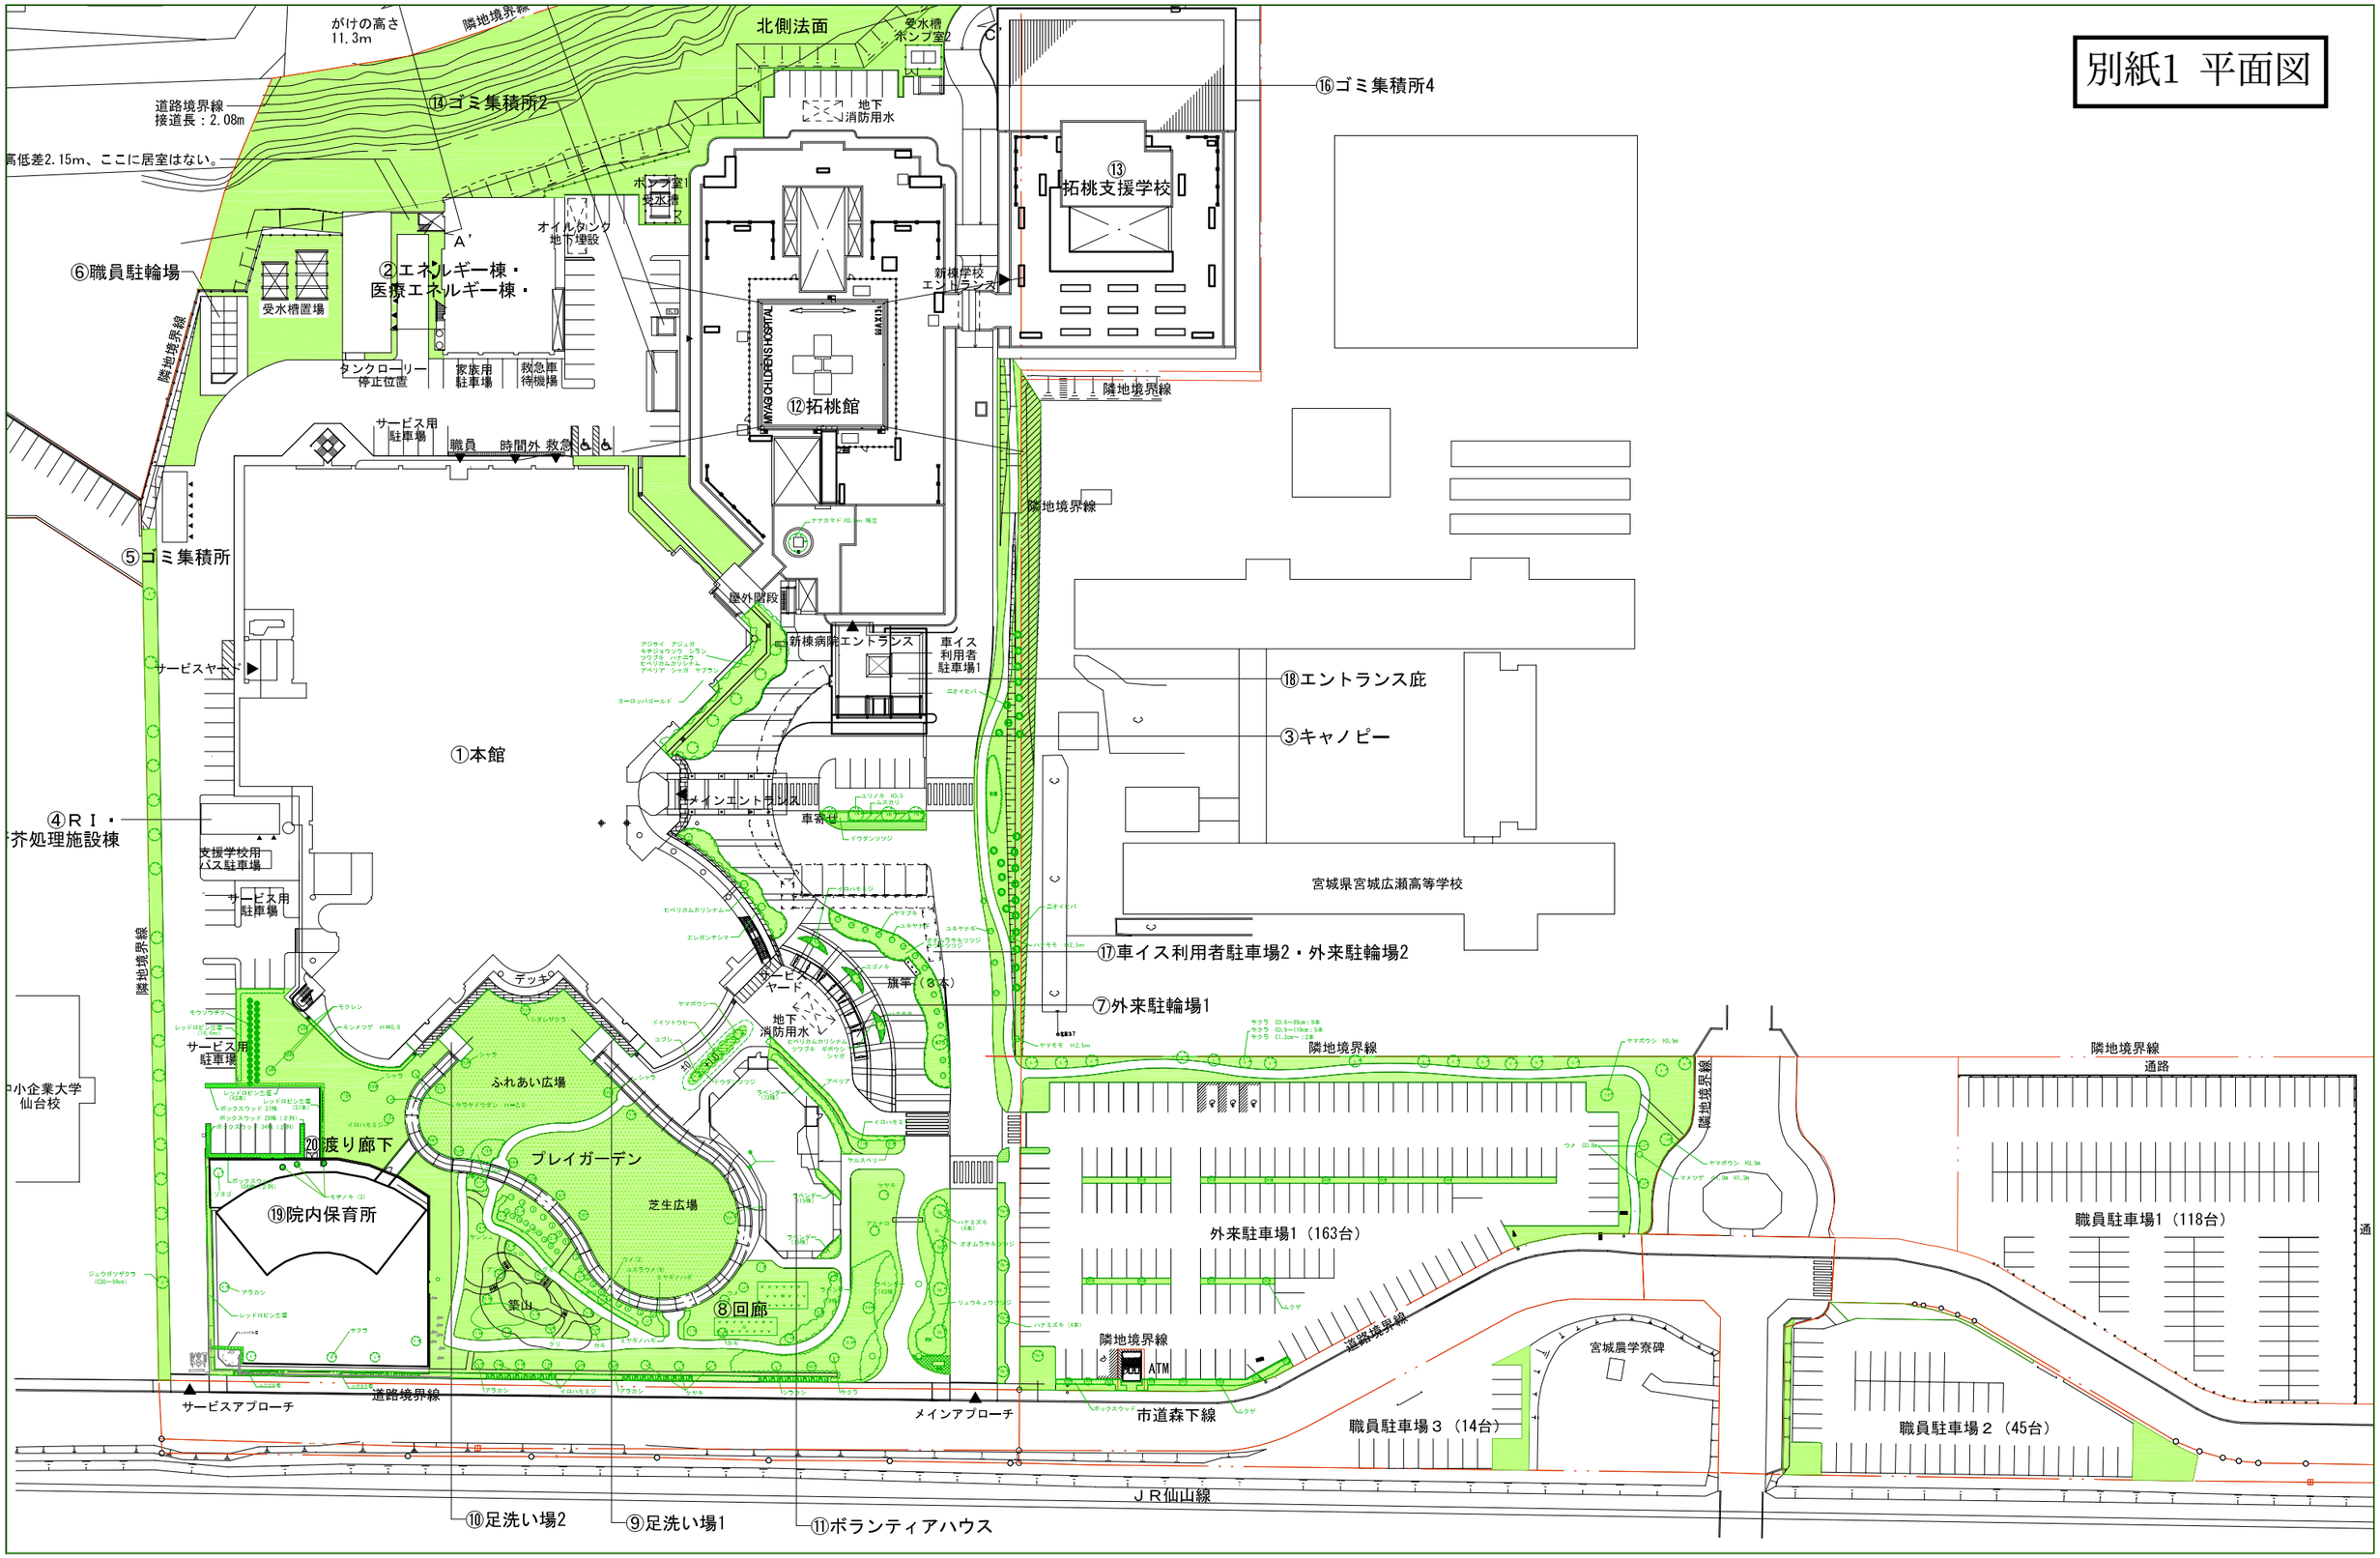

株式会社 山下設計 YAMASHITA SEKKEI INC. ARCHITECTS, ENGINEERS & CONSULTANTS	資格／番号	記名	捺印	製図	検図		
代表 設計者	一級建築士 第199532号	飯田 太郎		大平 '17.06.30	杉浦 '17.07.07		
担当 設計者	一級建築士 第268197号	阿部 泰朝					

平成30年3月20日	照査	作成者	特記
竣工図			

宮城県立こども病院

図面内容	図面番号
全体配置図（植栽）	1015
縮尺 A１：1/500, A３：1/1000	区分 建築意匠図